


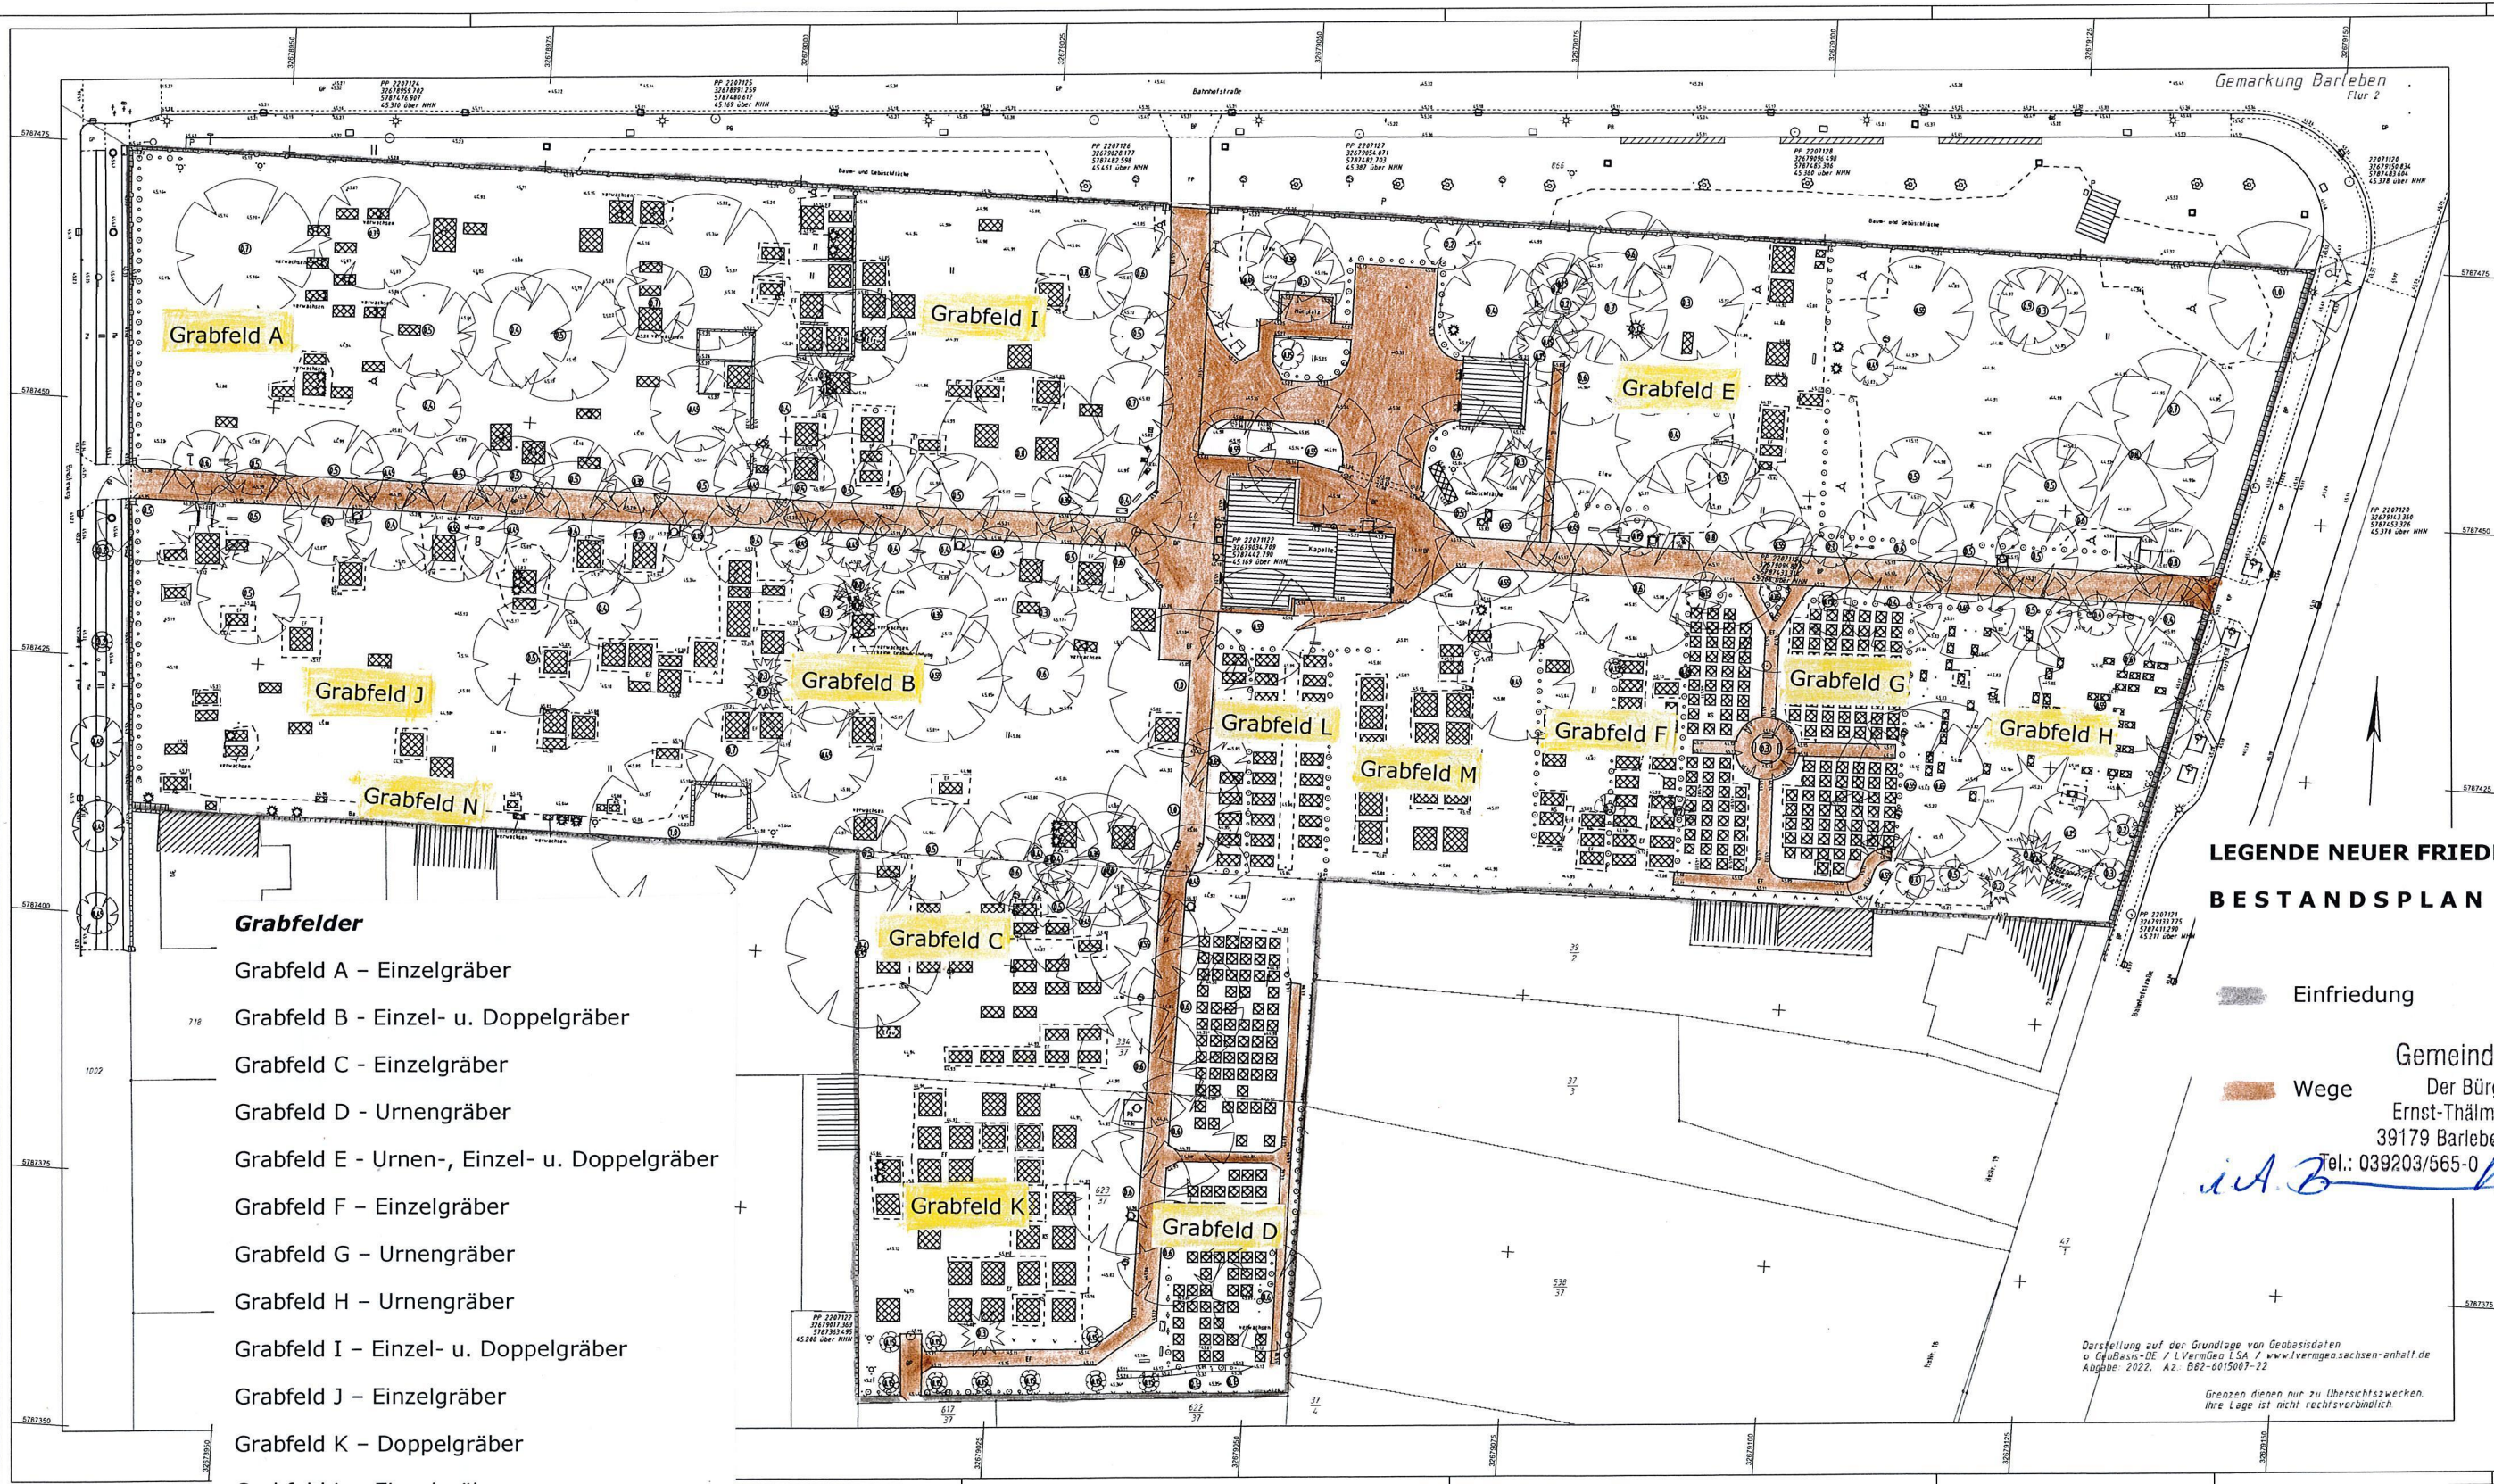

- Grabfelder**
- Grabfeld A – Einzelgräber
 - Grabfeld B – Einzel- u. Doppelgräber
 - Grabfeld C – Einzelgräber
 - Grabfeld D – Urnengräber
 - Grabfeld E – Urnen-, Einzel- u. Doppelgräber
 - Grabfeld F – Einzelgräber
 - Grabfeld G – Urnengräber
 - Grabfeld H – Urnengräber
 - Grabfeld I – Einzel- u. Doppelgräber
 - Grabfeld J – Einzelgräber
 - Grabfeld K – Doppelgräber
 - Grabfeld L – Einzelgräber
 - Grabfeld M – Doppelgräber
 - Grabfeld N – Urnengräber

**LEGENDE NEUER FRIEDHOF BARLEBEN
BESTANDSPLAN**

Einfriedung
Wege

Gemeinde Barleben
Der Bürgermeister
Ernst-Thälmann-Straße 22
39179 Barleben
Tel.: 039203/565-0 Fax: 039203/565-2401

Darstellung auf der Grundlage von Grabasisdaten
o Grabasis-DE / iVermGeo 1.5A / www.lvermgeo.sachsen-anhalt.de
Abgabe: 2022, Az: B82-6015007-22

Grenzen dienen nur zu Übersichtszwecken.
Ihre Lage ist nicht rechtsverbindlich.

Objekt: Barleben, Friedhof neu Lage- und Höhenplan Lageplan hergestellt Jenrich Vermessungsgesellschaft mb		
Gemeinde Barleben -Der Bürgermeister-		
Stand: 01/2022	bearbeitet: P. Hoof geprüft: B. Jenrich	Auftrag: 22071