

LEGENDE FRIEDHOF EBENDORF


BESTANDSPLAN

 Einfriedung

 Wege

Grabfelder

- Grabfeld A – Urnen-, Einzel- u. Doppelgräber
- Grabfeld B – Urnen-, Einzel- u. Doppelgräber
- Grabfeld C – Urnen-, Einzel- u. Doppelgräber
- Grabfeld D – Urnen-, Einzel- u. Doppelgräber
- Grabfeld E – Urnen-, Einzel- u. Doppelgräber
- Grabfeld F – Einzel- u. Doppelgräber
- Grabfeld G – Einzel- u. Doppelgräber
- Grabfeld H – UGA anonym
- Grabfeld I – UGA mit Name

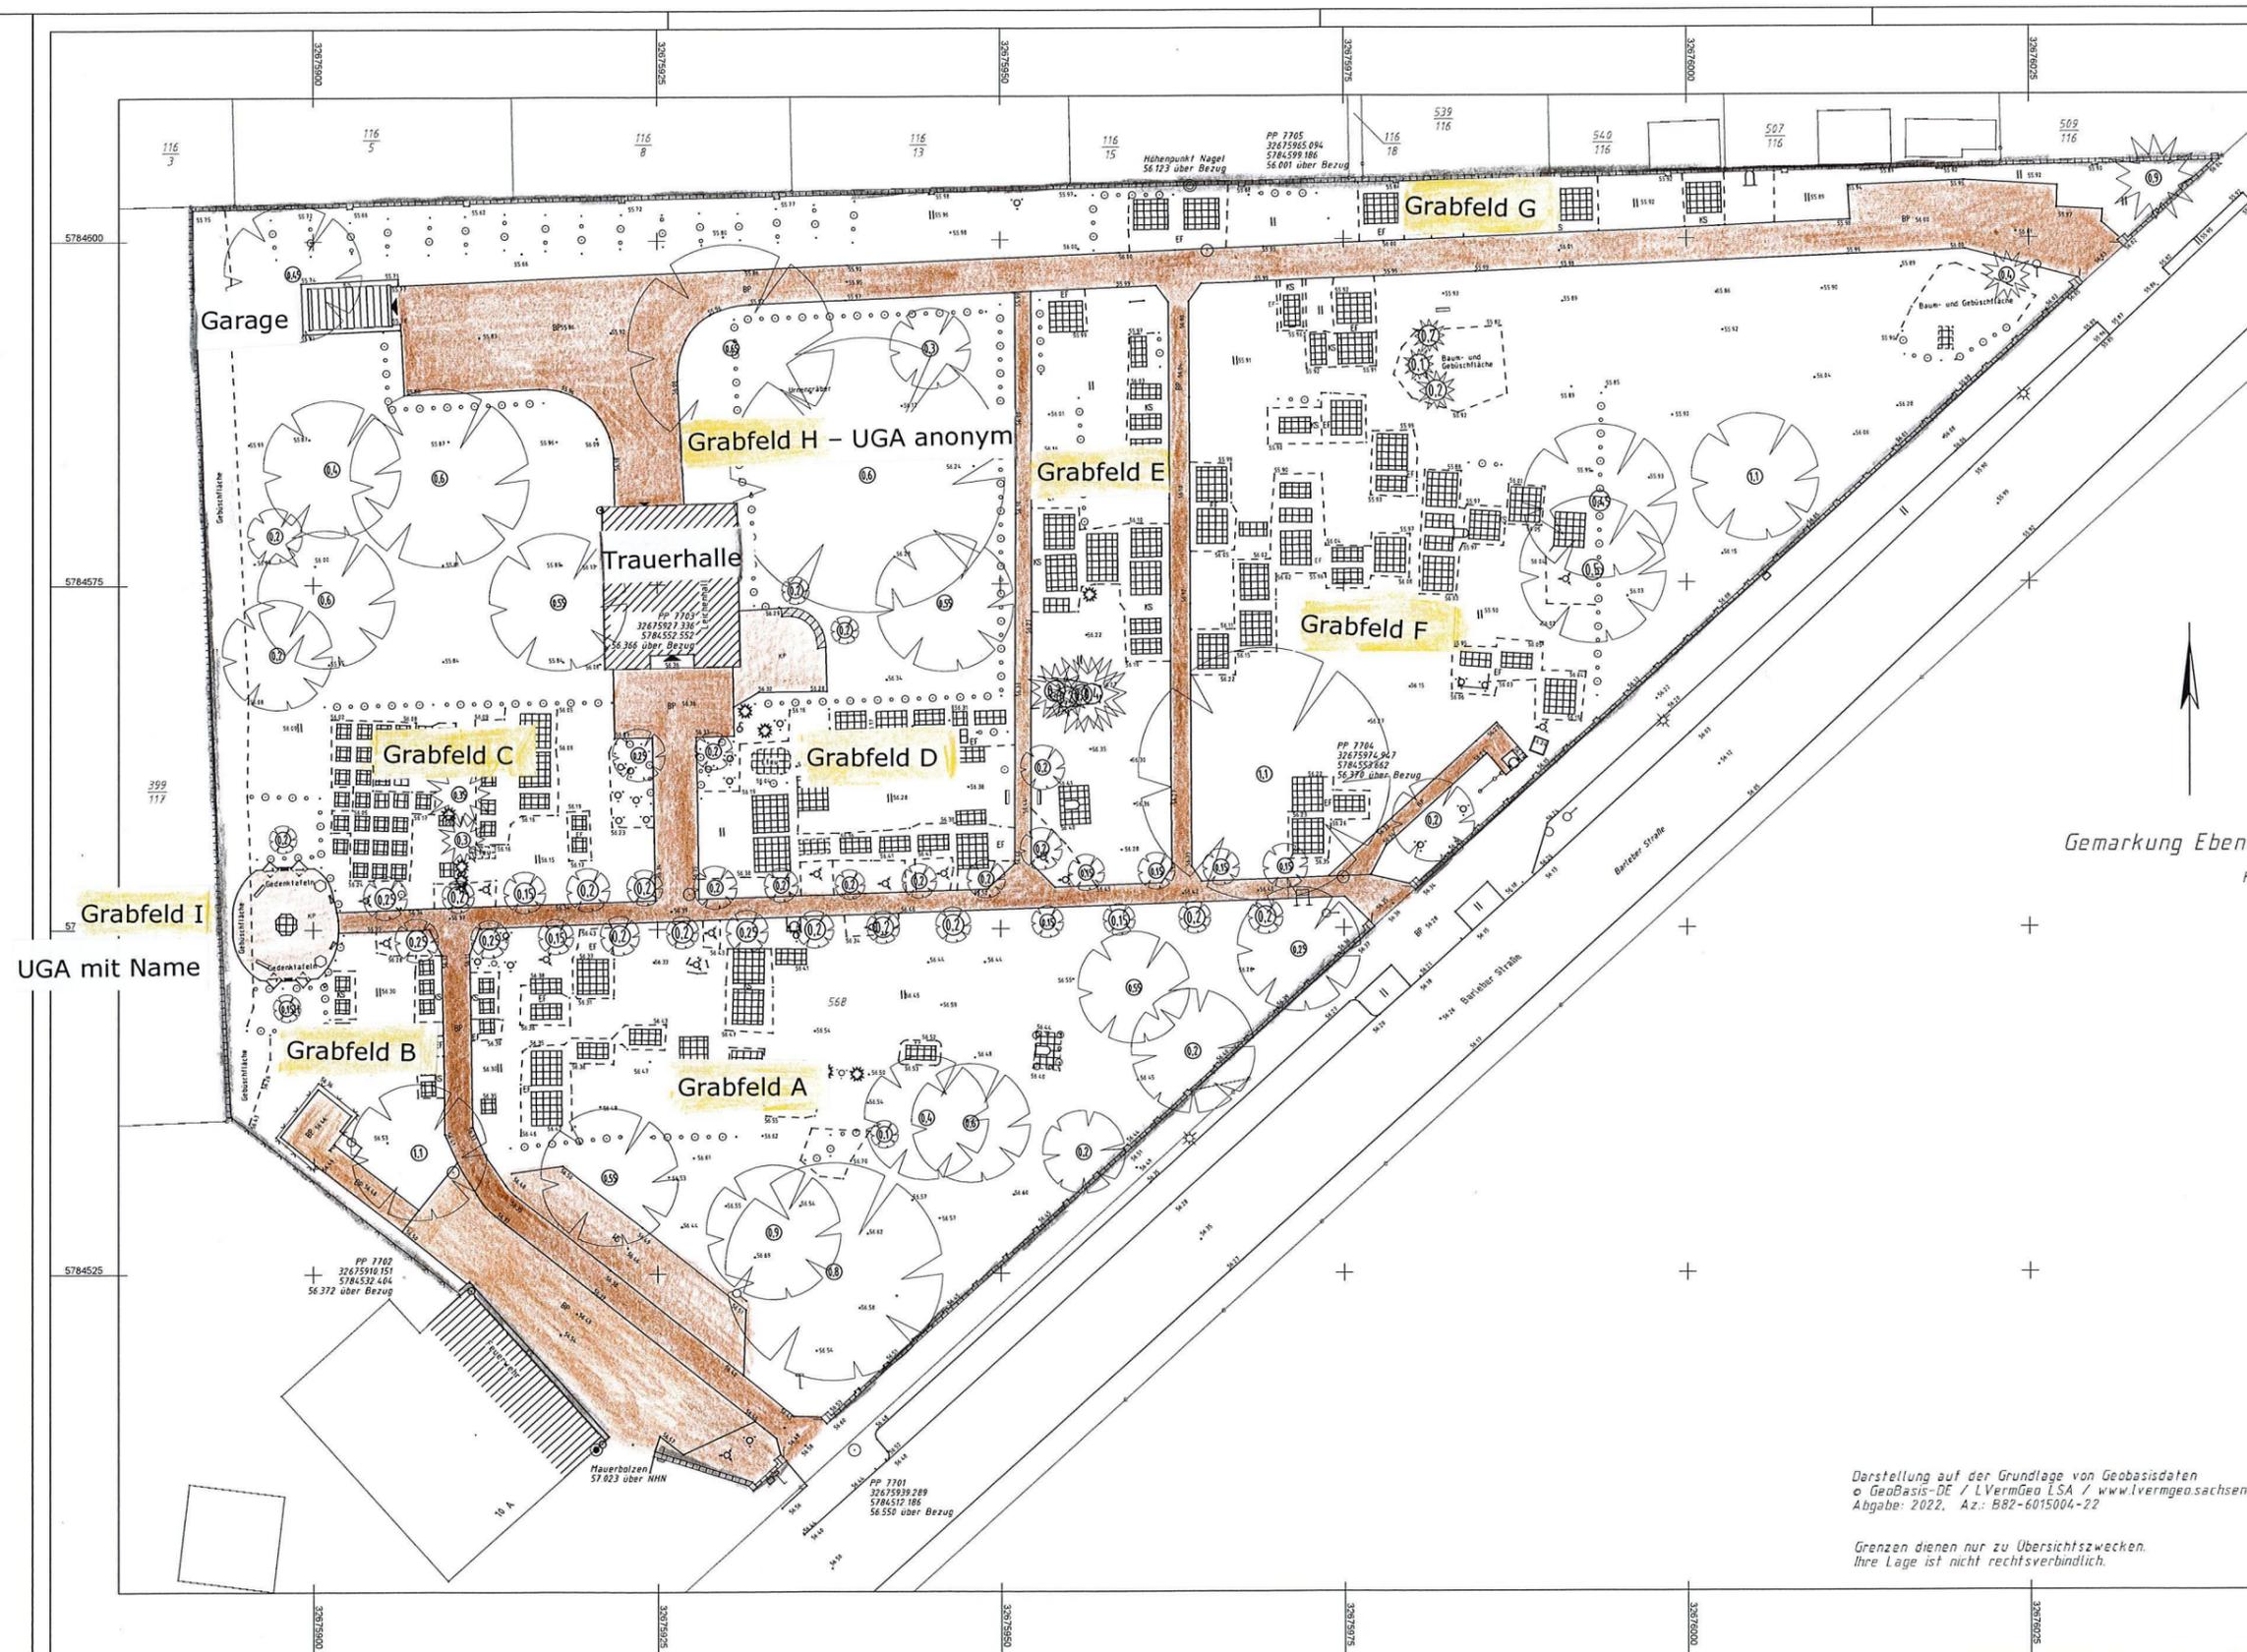

Gemarkung Ebendorf
Flur 1

Gemeinde Barleben
Der Bürgermeister
Ernst-Thälmann-Straße 22
39179 Barleben
Tel.: 039203/565-0 · Fax: 039203/565-2301

i.A. B

Darstellung auf der Grundlage von Geobasisdaten
© GeoBasis-DE / LVermGeo LSA / www.lvermgeo.sachsen-anhalt.de
Abgabe: 2022, Az.: B82-6015004-22

Grenzen dienen nur zu Übersichtszwecken.
Ihre Lage ist nicht rechtsverbindlich.

Objekt: Ebendorf, Friedhof Lage- und Höhenplan			
Lageplan hergestellt: Jenrich Vermessungsgesellschaft mbH			
Gemeinde Barleben -Der Bürgermeister-			
Stand: 08/2022	bearbeitet: P. Hoof geprüft: B. Jenrich	Auftragsnr.: 22071	Maßstab: 1:250